


PDF-Xchange Product
Click to buy NOW!
www.tracker-software.com

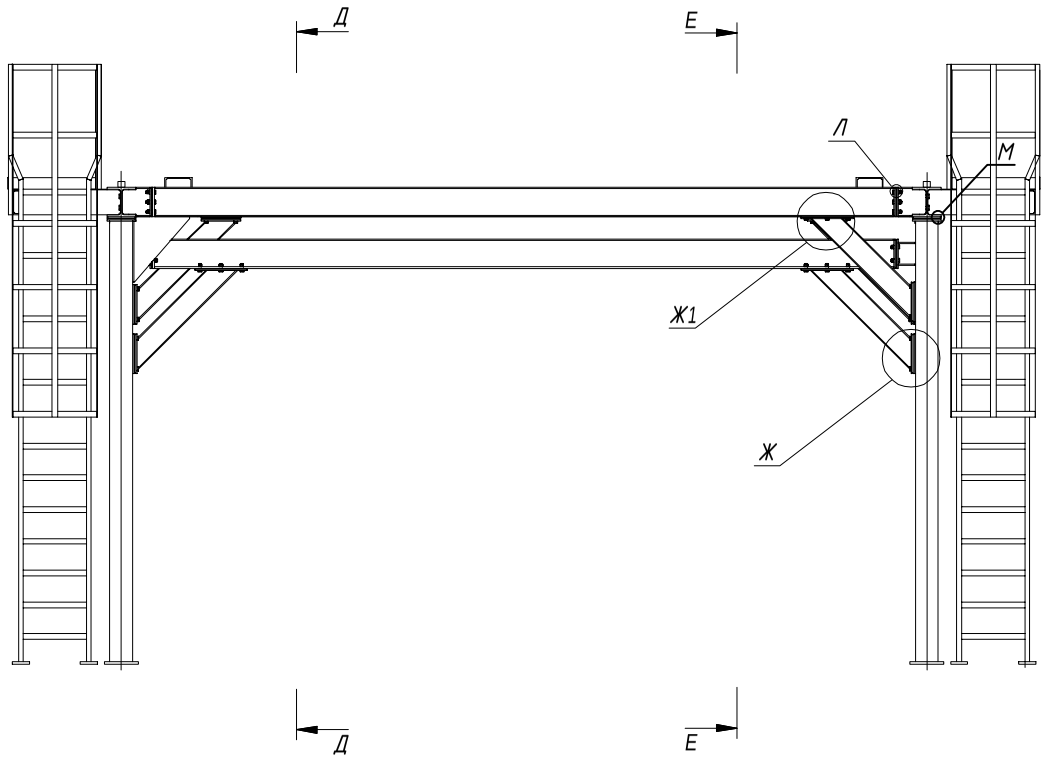


Разрез Д–Д

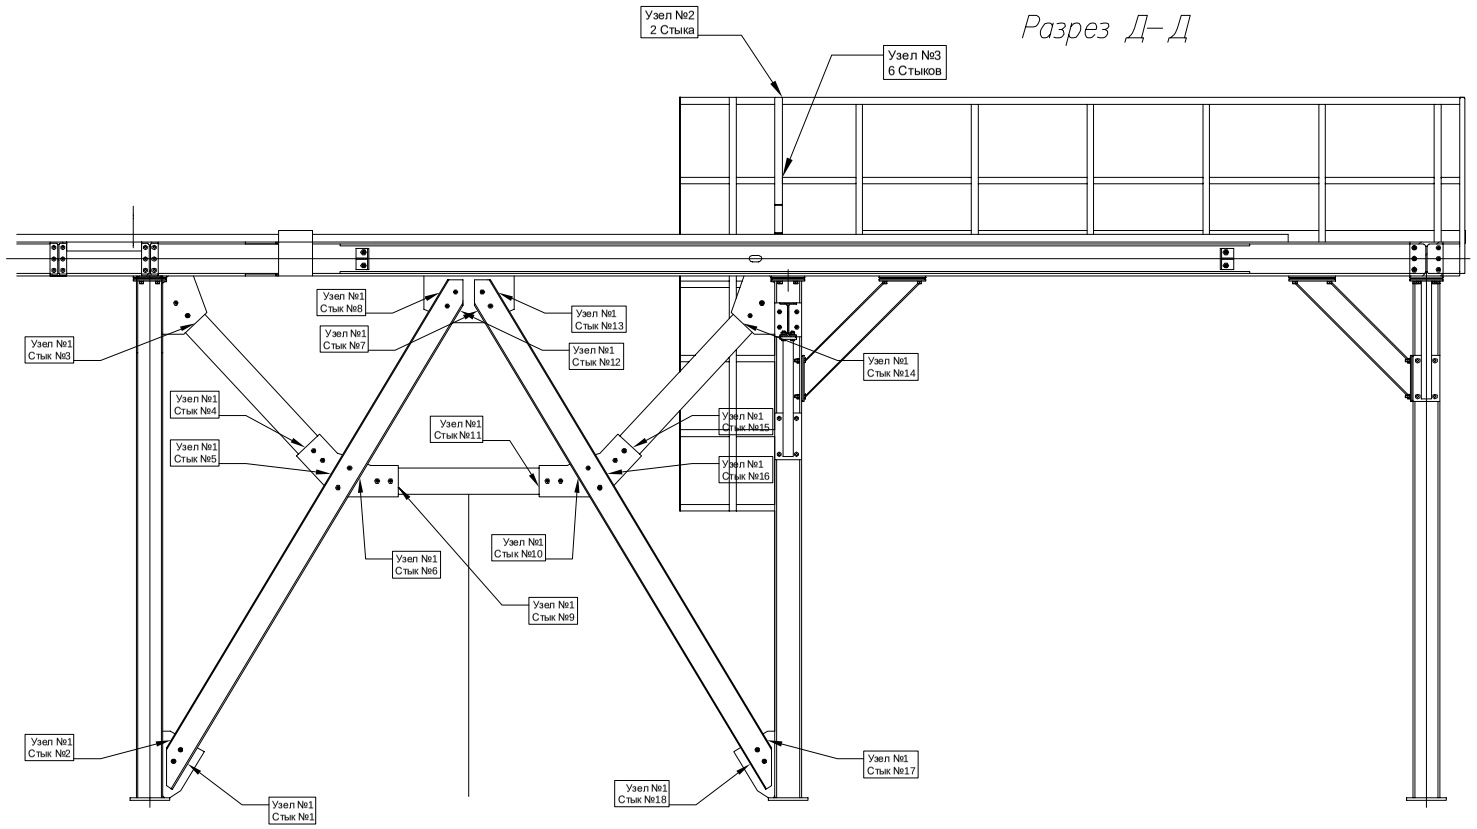


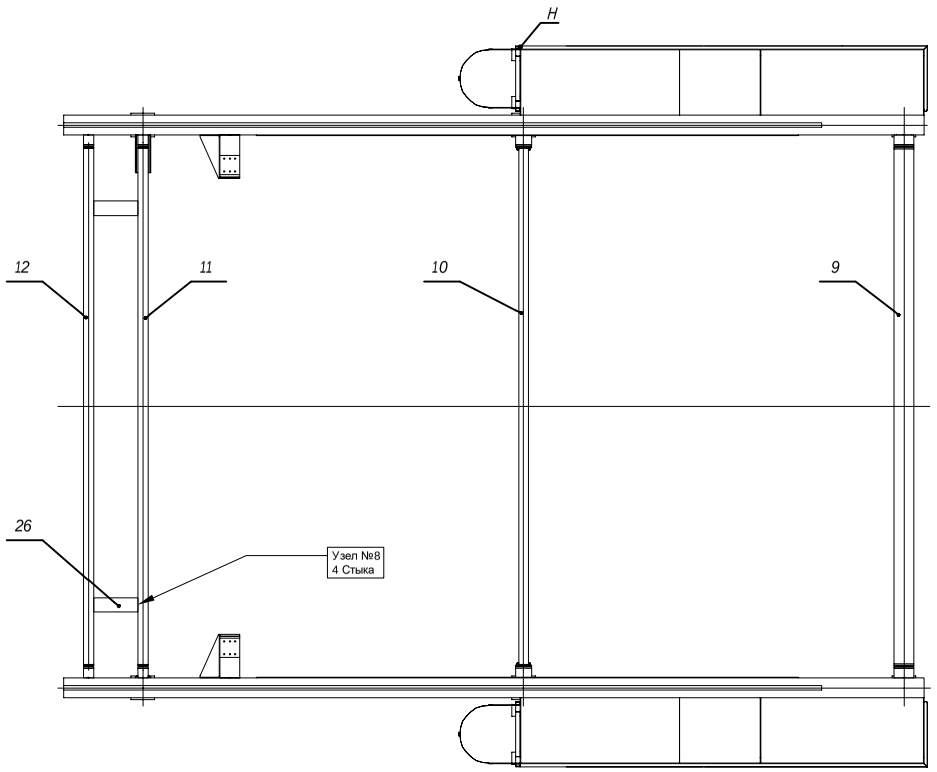


Разрез Е–Е

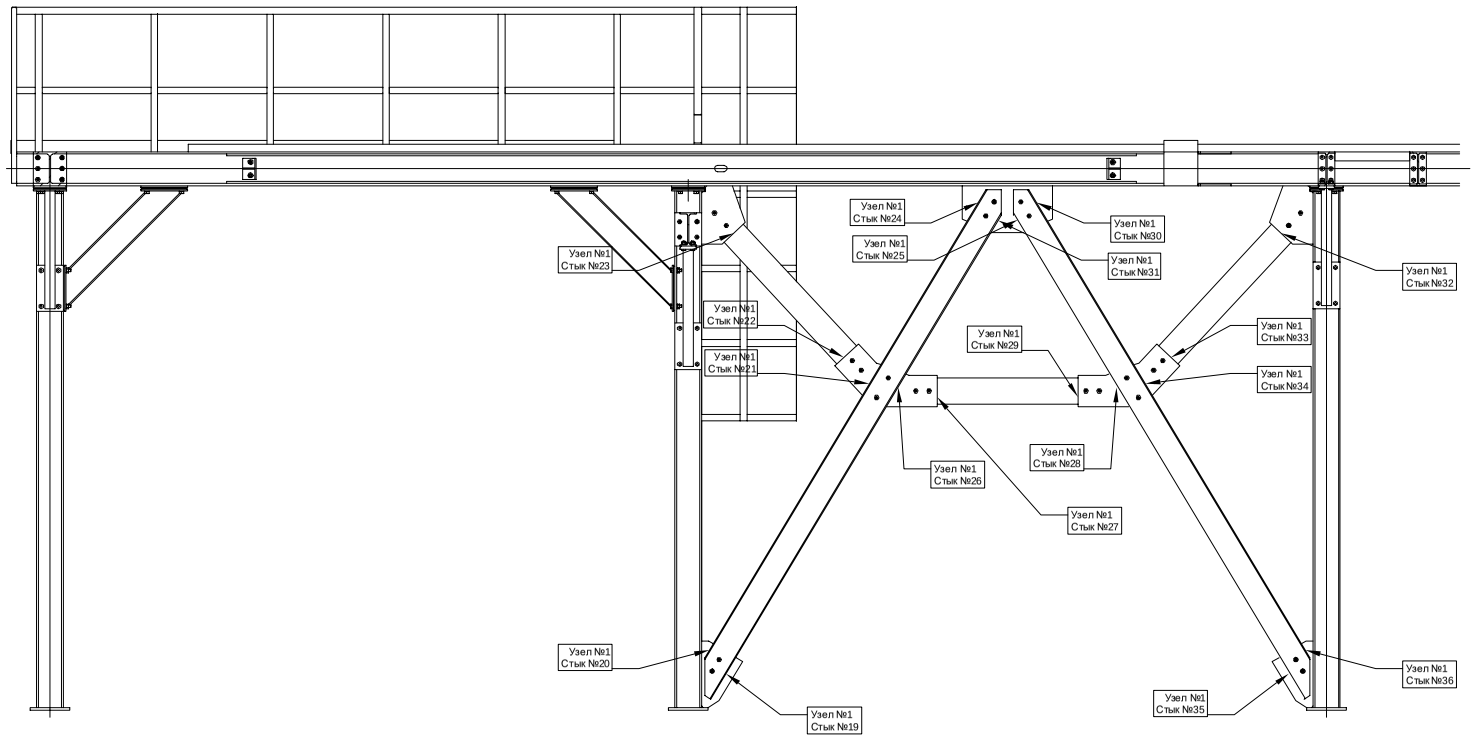


Выноска Л

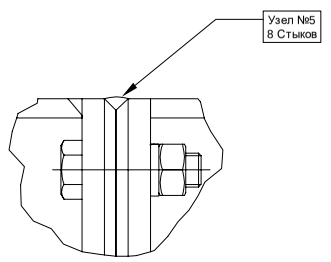

Выноска М

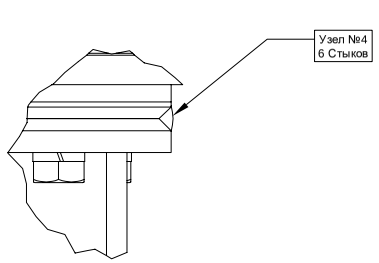

Выноска Ж; Ж1

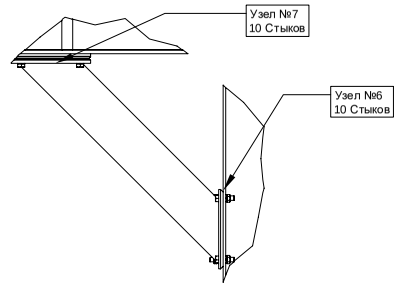

Изм.	Кол. уч.	Лист	№ док.	Подп.	Дата	М80080.04.01–ТХ1		
						Зонт вытяжной установки скачивания шлака МТМ1565.00.00.000СБ		
Выполнил		Венедиктов Д.С			26.10.26	Схема сварных соединений	Стадия	Лист	Листов
Проверил		Глыжко Г.В			26.10.26			1	1
						Исполнительная схема №1–МТМ	ООО "100 Тонн Монтаж"	

Согласовано

Взам инв №

Подпись и дата

Инв. №

PDF-Xchange Product
Click to buy NOW!
www.tracker-software.com